



Giebelfläche = 242,11m<sup>2</sup>  
Länge = 17,80m

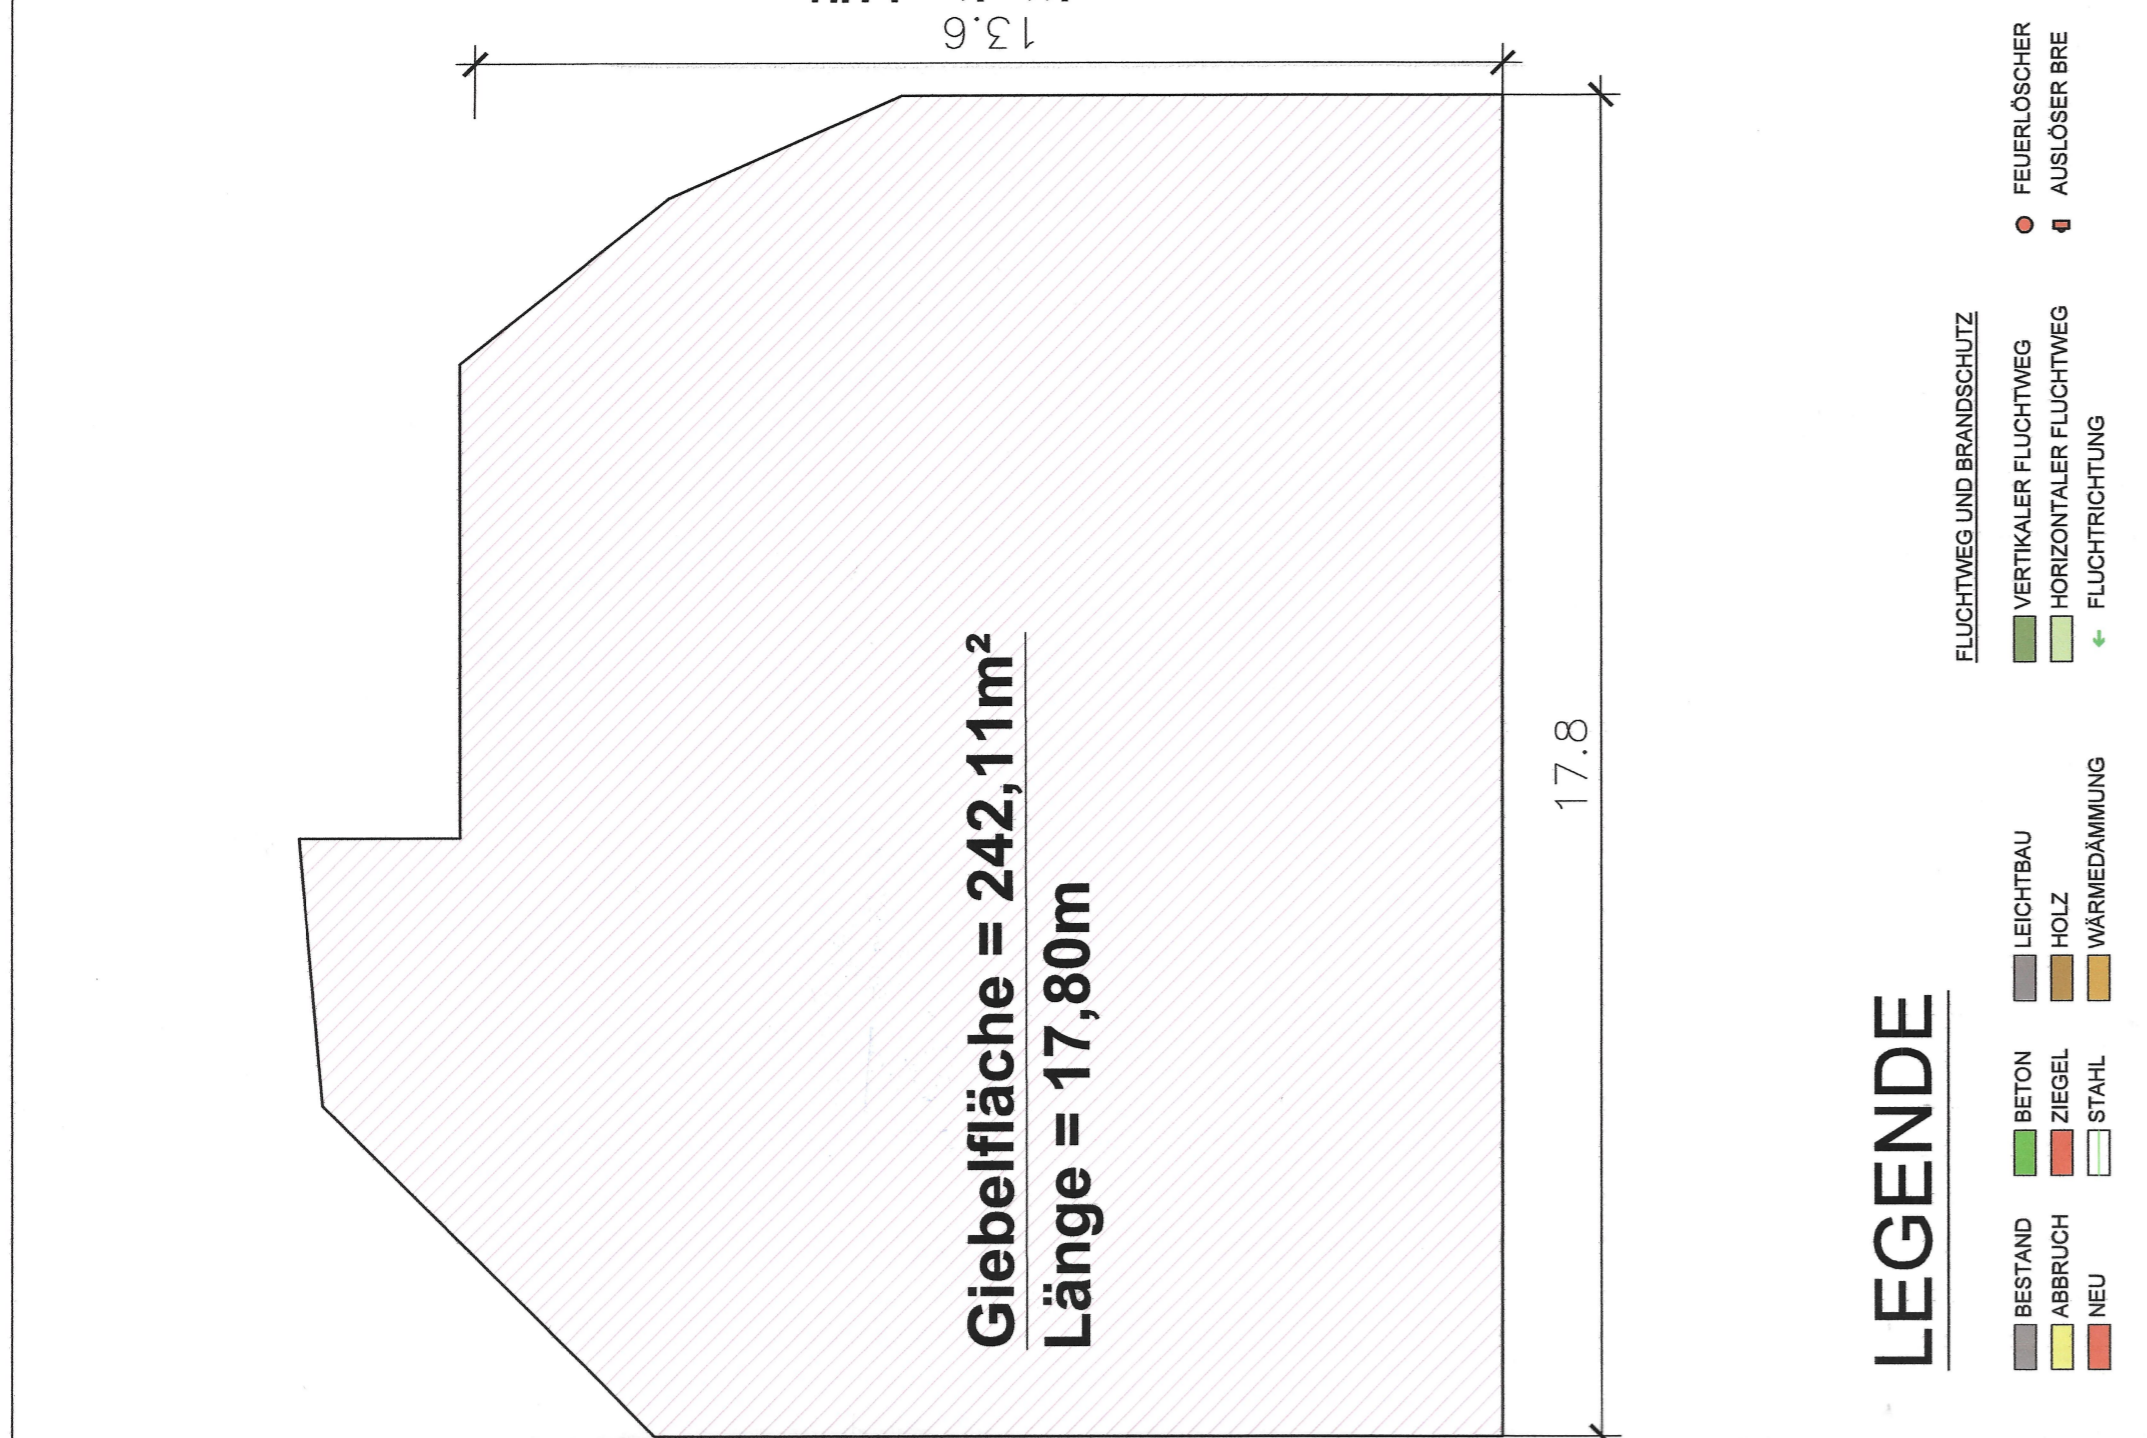


- LEGENDE**
  - LEICHTBAU: LEICHTBAU, WÄRMEDÄMMUNG
  - FEUERLÖSCHER: FEUERLÖSCHER, AUSLÖSERE

**BESTANDSPLAN**  
für die Fertigstellung des Umbaus sowie des Neubaus  
im Wohn- und Geschäftshaus 11142 Stockerau  
auf dem Glat. 68/1, 62/1, 62/2, 62/3, 62/999, 6300

**DACHTERRASSE**

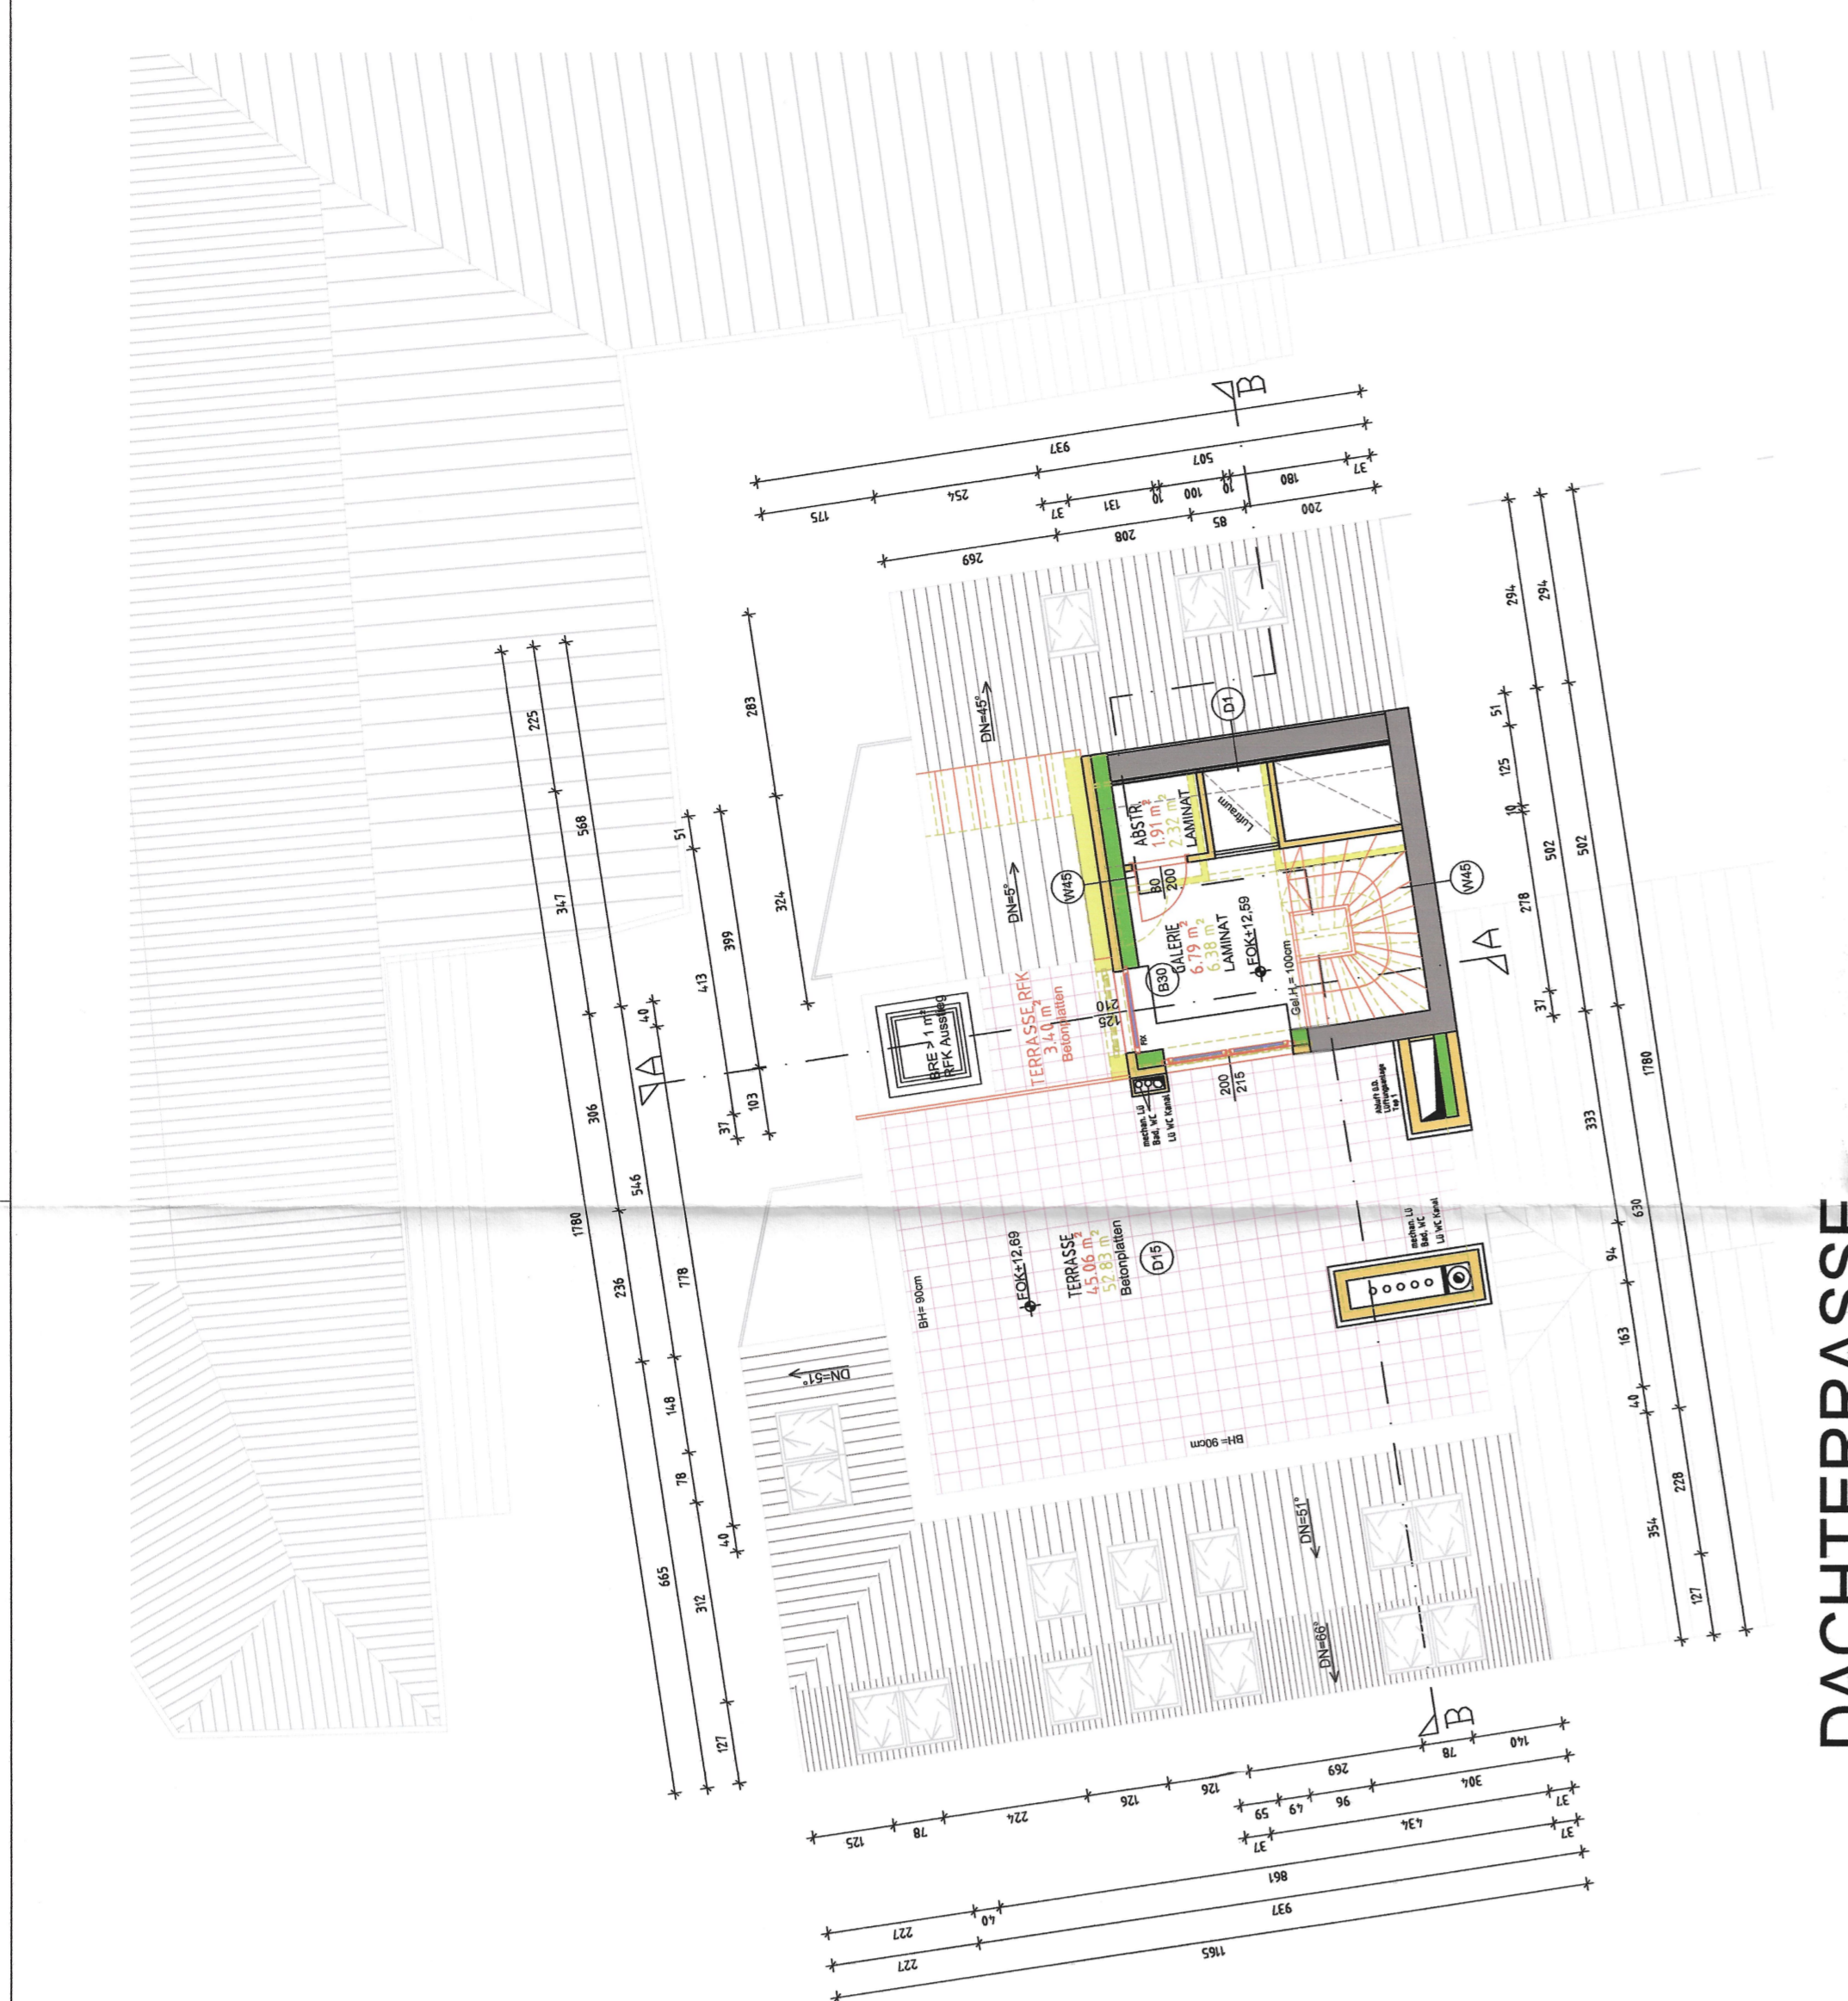

**DACHDRAUFSICHT**

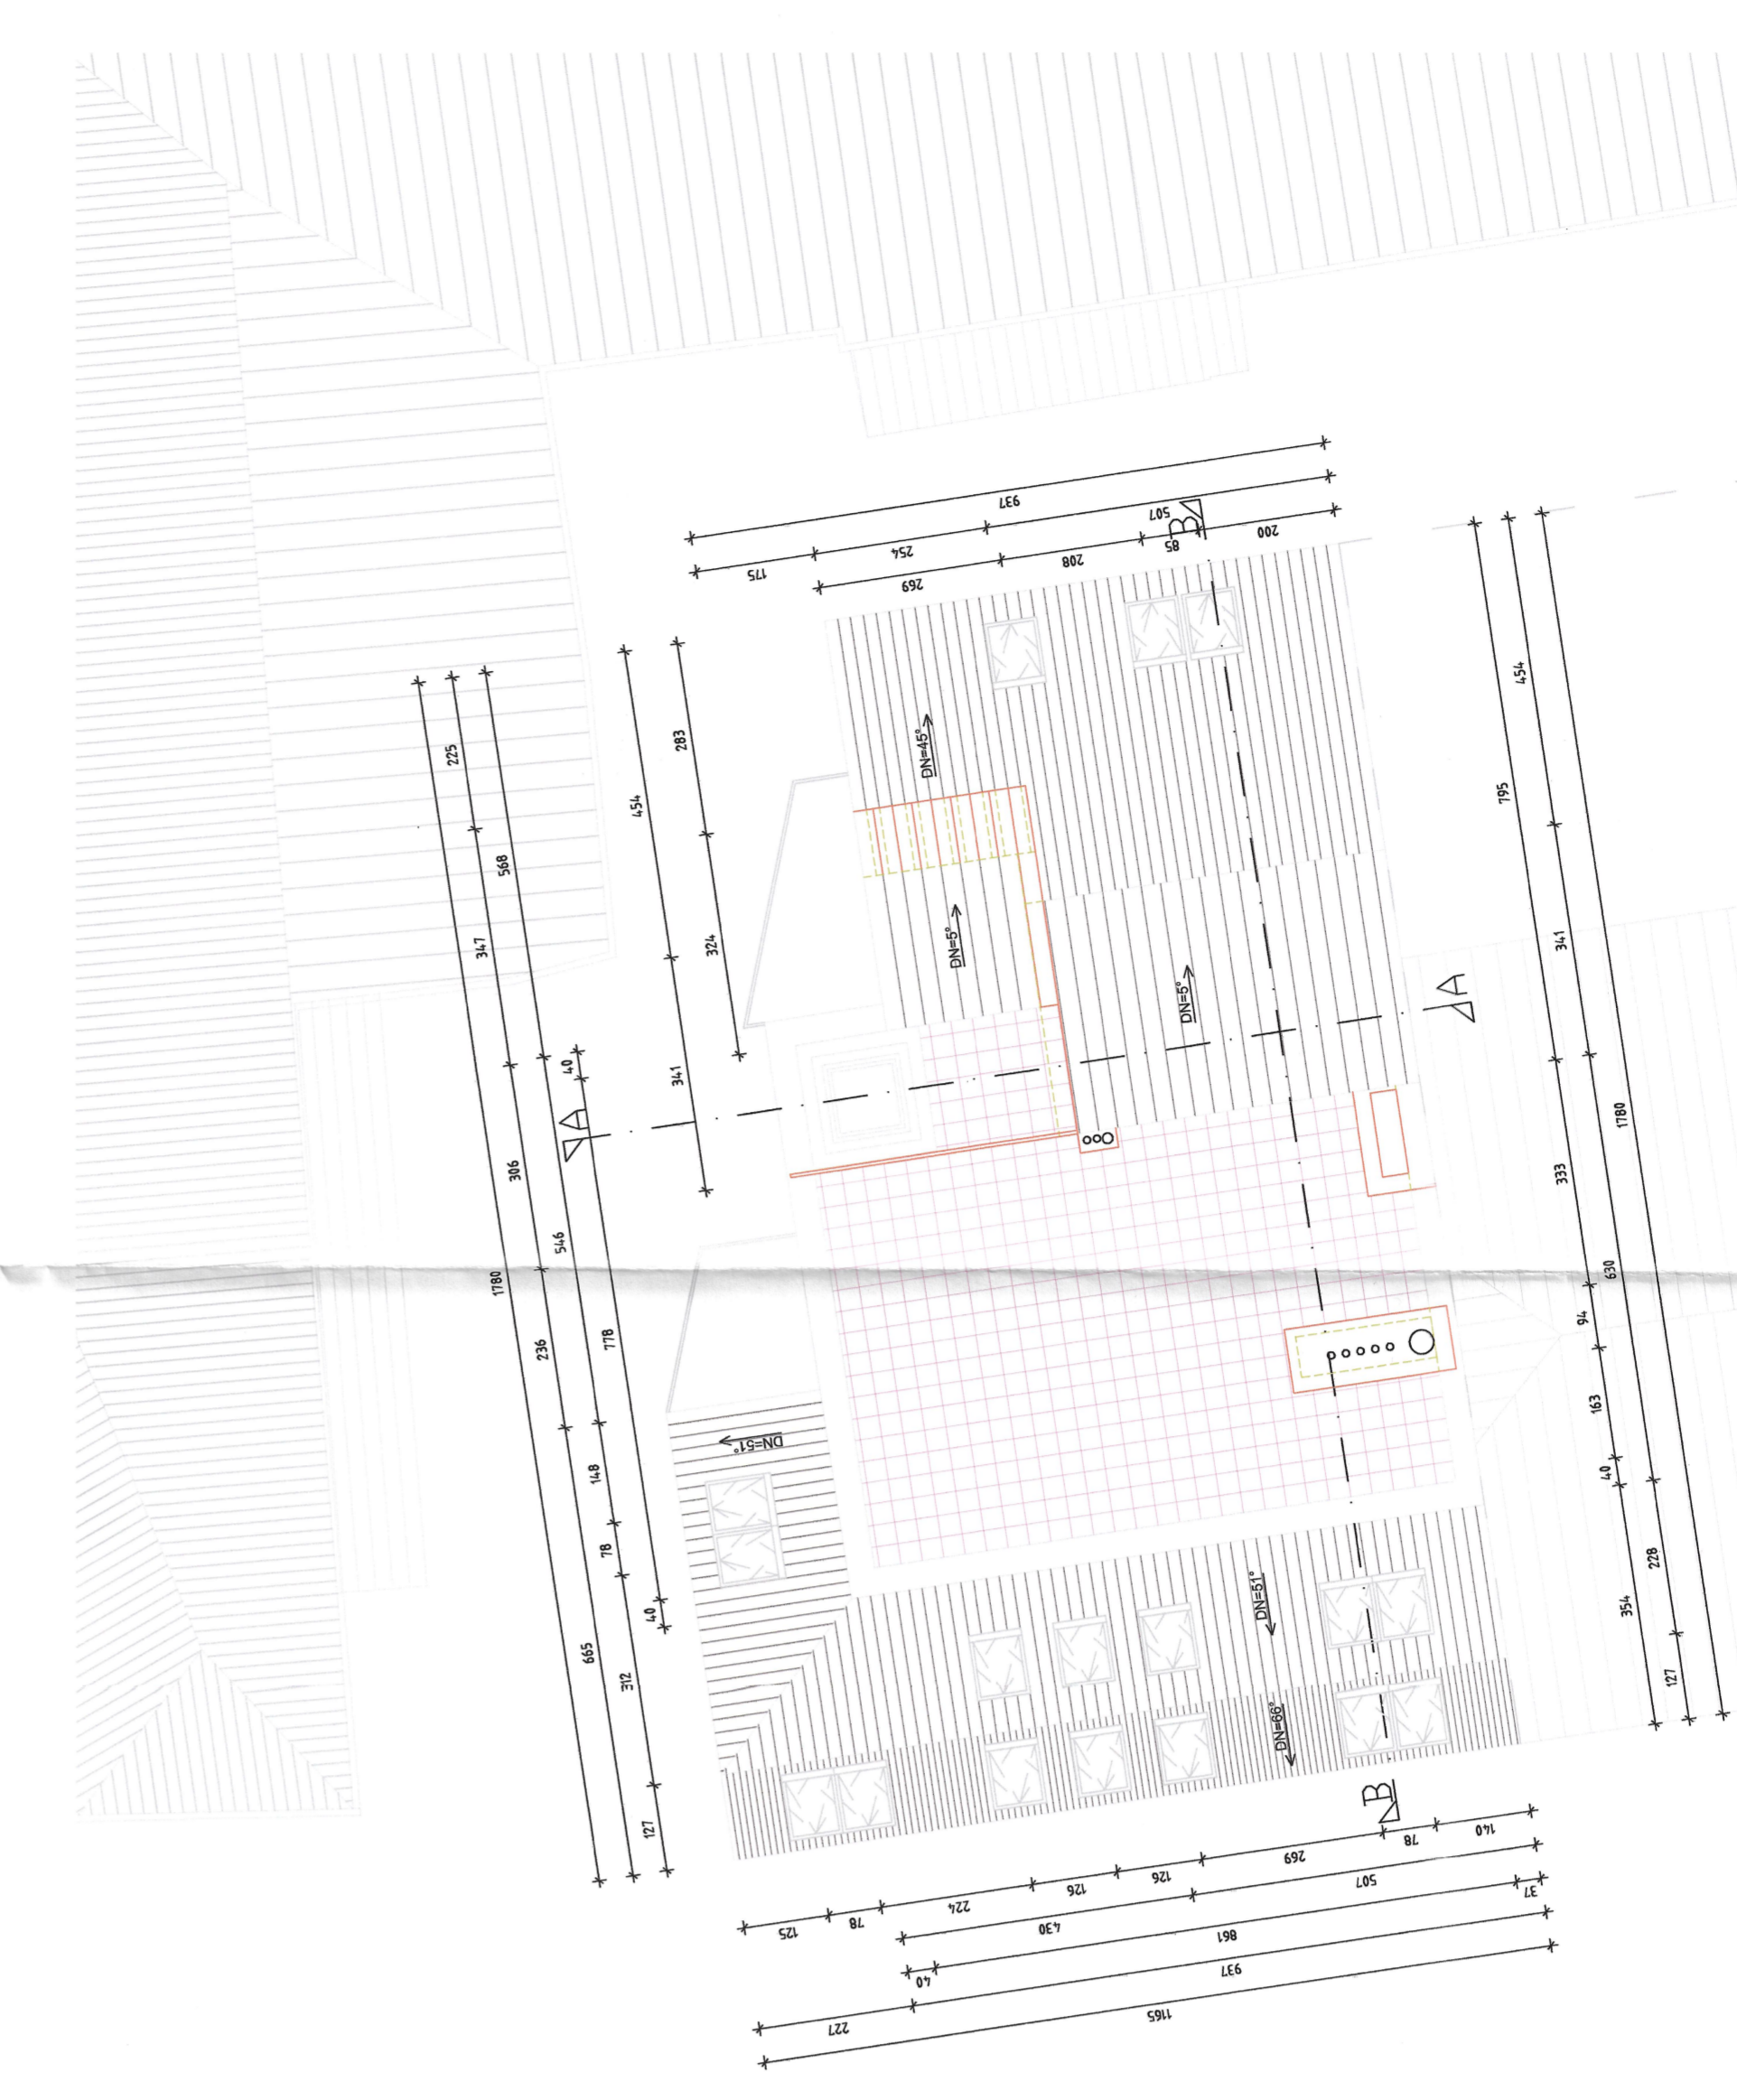

**1. DACHGESCHOSS**



**2. STOCK**



Anpassbarer Wohnbau  
durch Entfernen der Trennwand  
zwischen WC und Badezimmer

**Bauverber:**  
VIE Wohnimmobiliensockerau  
Hauptstrasse 167  
1000 Wien

**Baubehörde:**  
Die gegenüber der baubehördlichen  
Musterzeichnung vorgelegten  
angelegentlichen Abweichungen  
§ 15 NO Bestimmung) werden zur  
Dokumentation in der Baubehörde  
aufgeführt.  
Bürgermeisterin  
Andrea Völkl

**Planverfasser:**  
DJO Bau & Planungen GmbH  
Planungsbüro  
Hainlgasse 3/10  
1040 Wien  
Tel.: 409 54 40 - 337  
Fax: 409 54 40 - 330  
E-Mail: planung@djobau.at

**Bauführer:**  
DJO Bau & Planungen GmbH  
Baubüro  
Hainlgasse 3/1  
1040 Wien  
Tel.: 409 54 40 - 337  
Fax: 409 54 40 - 330  
E-Mail: office@djobau.at

Planinhalt: 1:100  
Grundrisse  
Maßstab: 1:100  
Datum: 29.08.2018  
Plan Nr.: ST018\_BP